



附記 1階建 2階建	測量 設計 監理 承認	株式会社 尾崎設計事務所 TEL 0858(23)1531 (代) FAX 0858(23)1532	管理棟 1級建築士 第30100号 尾崎明雄 担当	名称 農村環境改善センター新築 1・2階平面図	工事設計図 S 1:100	設計No. 図面No. コーNo.	完成図 A 8 / 43 8の内
------------------	----------------------	--	---------------------------------	-------------------------------	------------------	-------------------------	------------------------

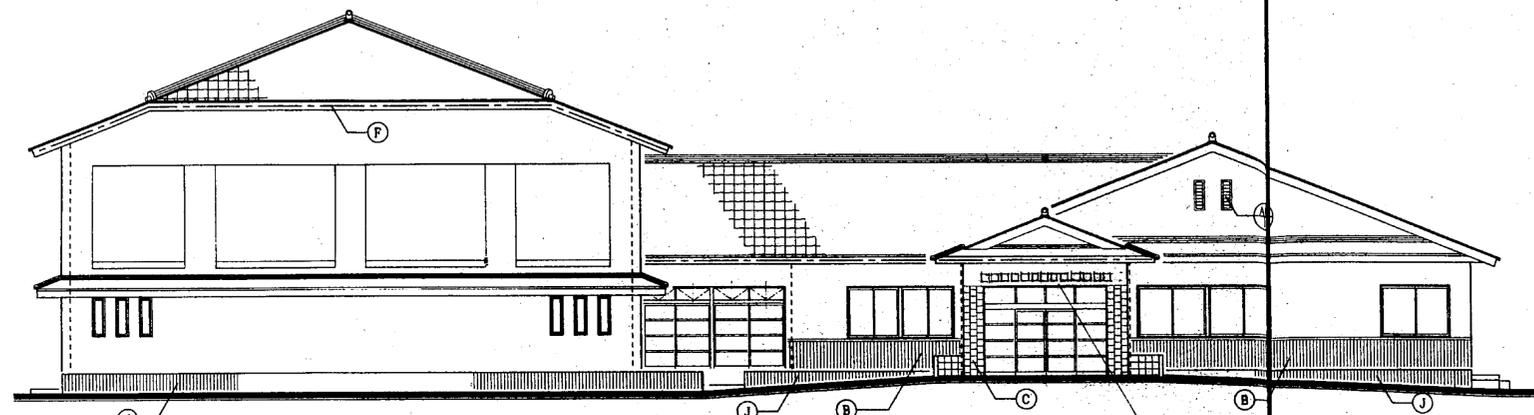


東側立面図 S=1:100


館石文庫 - ステソ - 250角-13 女室

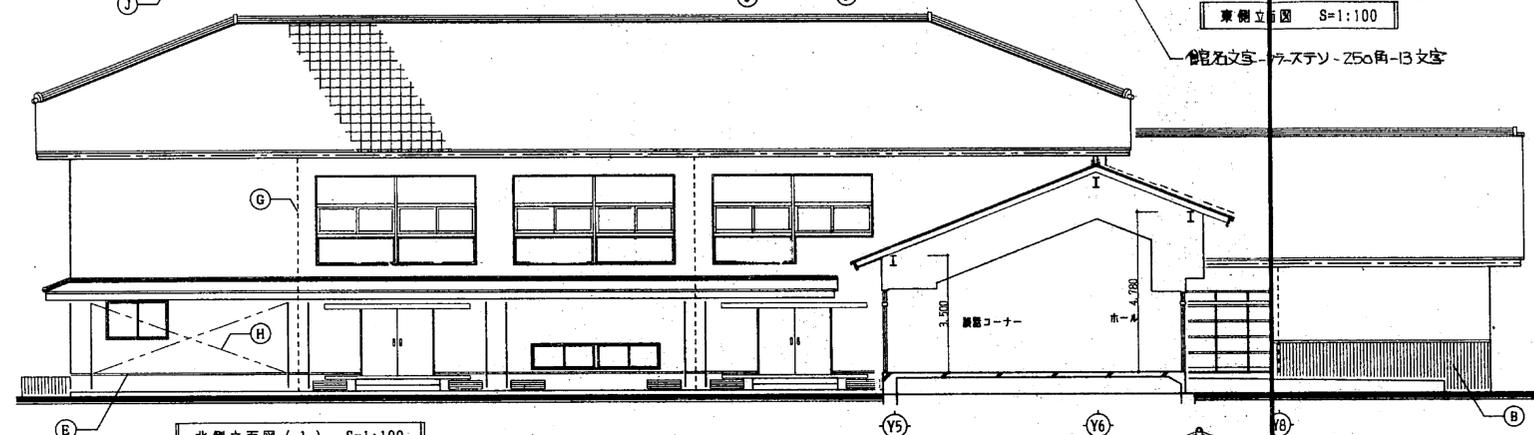


北側立面図 (1) S=1:100

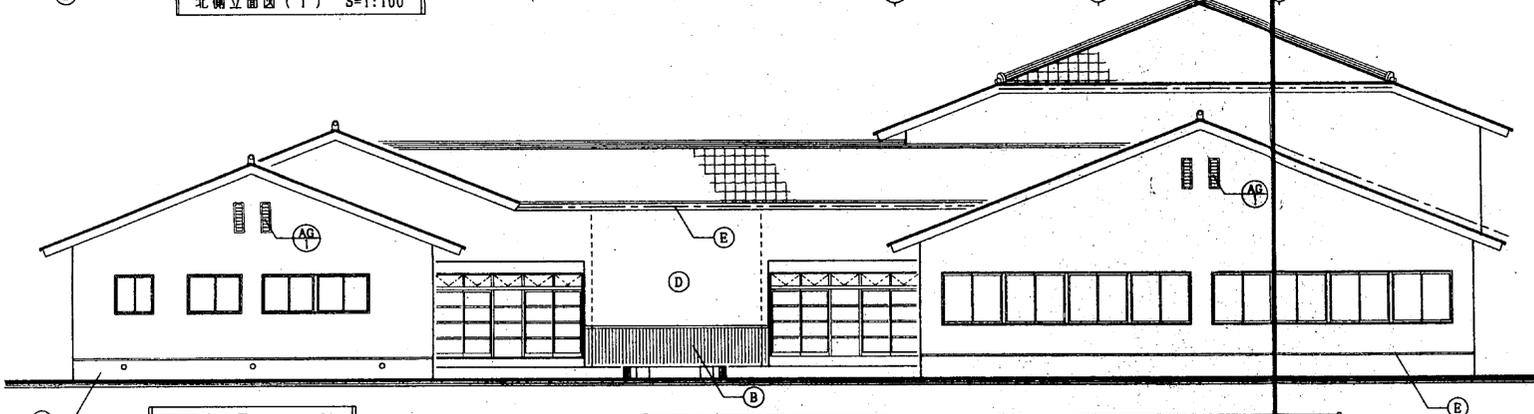


西側立面図 S=1:100

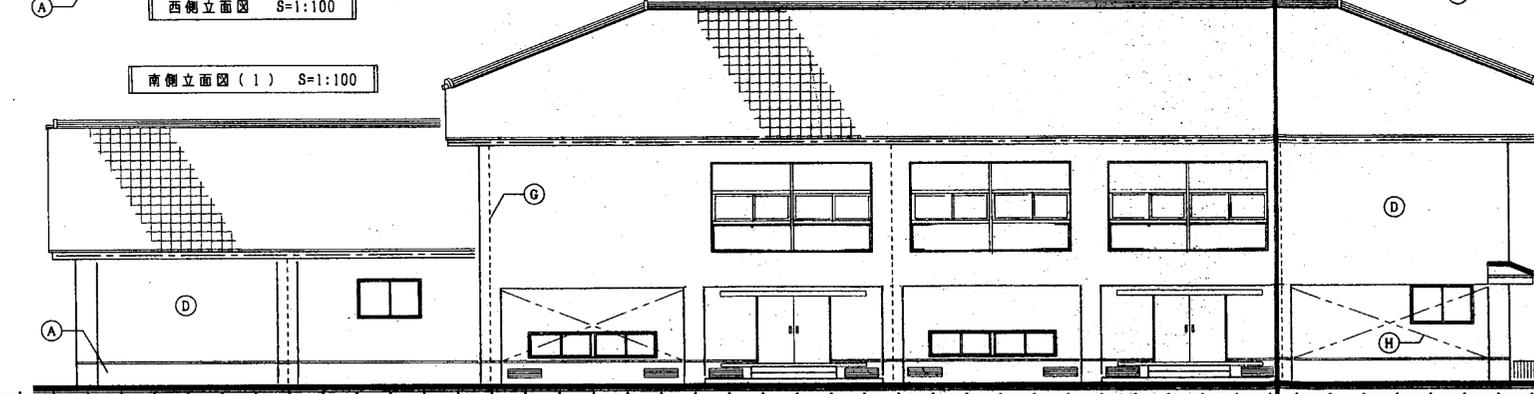


南側立面図 (1) S=1:100

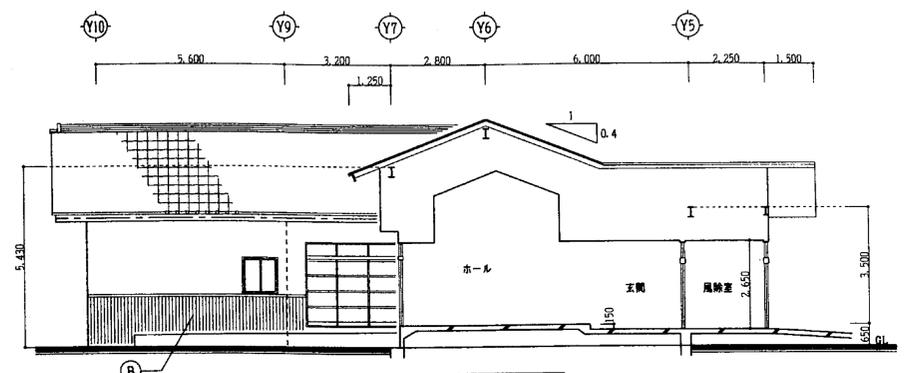


南側立面図 (2) S=1:100

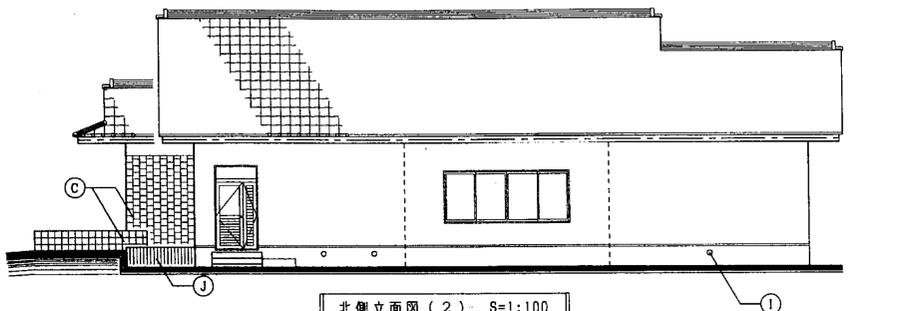

北側立面図 (2) S=1:100

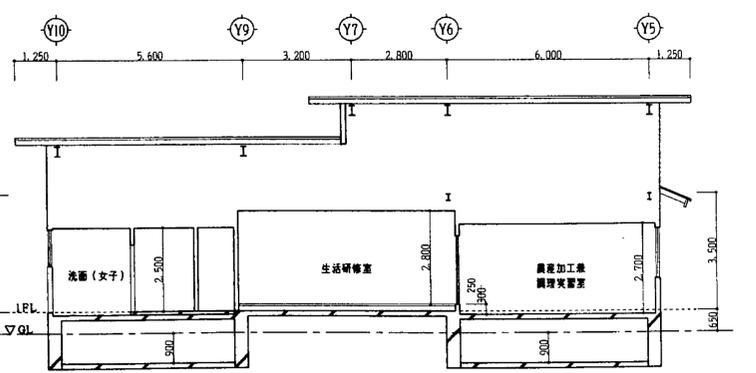


X通断面図 S=1:100

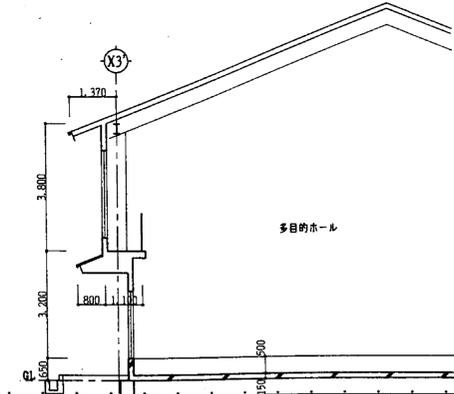

Y通断面図 S=1:100

(A)	構造…モルタル金コテ押え
(B)	構造…リブ付コンクリート打放し下地、瓦付タイル(E)
(C)	外壁…平瓦タイル(200角)張り、タイルボード8t下地
(D)	外壁…セメント中塗(15t)スチン付
(E)	ガルバリウム(カラー)0.4t
(F)	軒樋…パラベティ(1型)、ステン鋼金具
(G)	壁紙…カラー幅ビ75φ、ステン鋼金具
(H)	プレス…L-100×100×10 SOP壁
(I)	アルミ丸型フード付ガラリ-100φ
(J)	縁込…リブ付コンクリート打放

附記: _____
 測量: _____
 設計: H7.3
 監査: _____
 承認: _____
株式会社 尾崎設計事務所
 TEL 0858(23)1531 (代) FAX 0858(23)1532
 管理棟 1階 尾崎明雄
 1階 尾崎明雄
 担当: _____
 名称: 農村環境改善センター新築工事(建築) 工事設計図
 立面図・断面図
 1:100
 設計No. _____
 図面No. A 9 / 43
 完成図

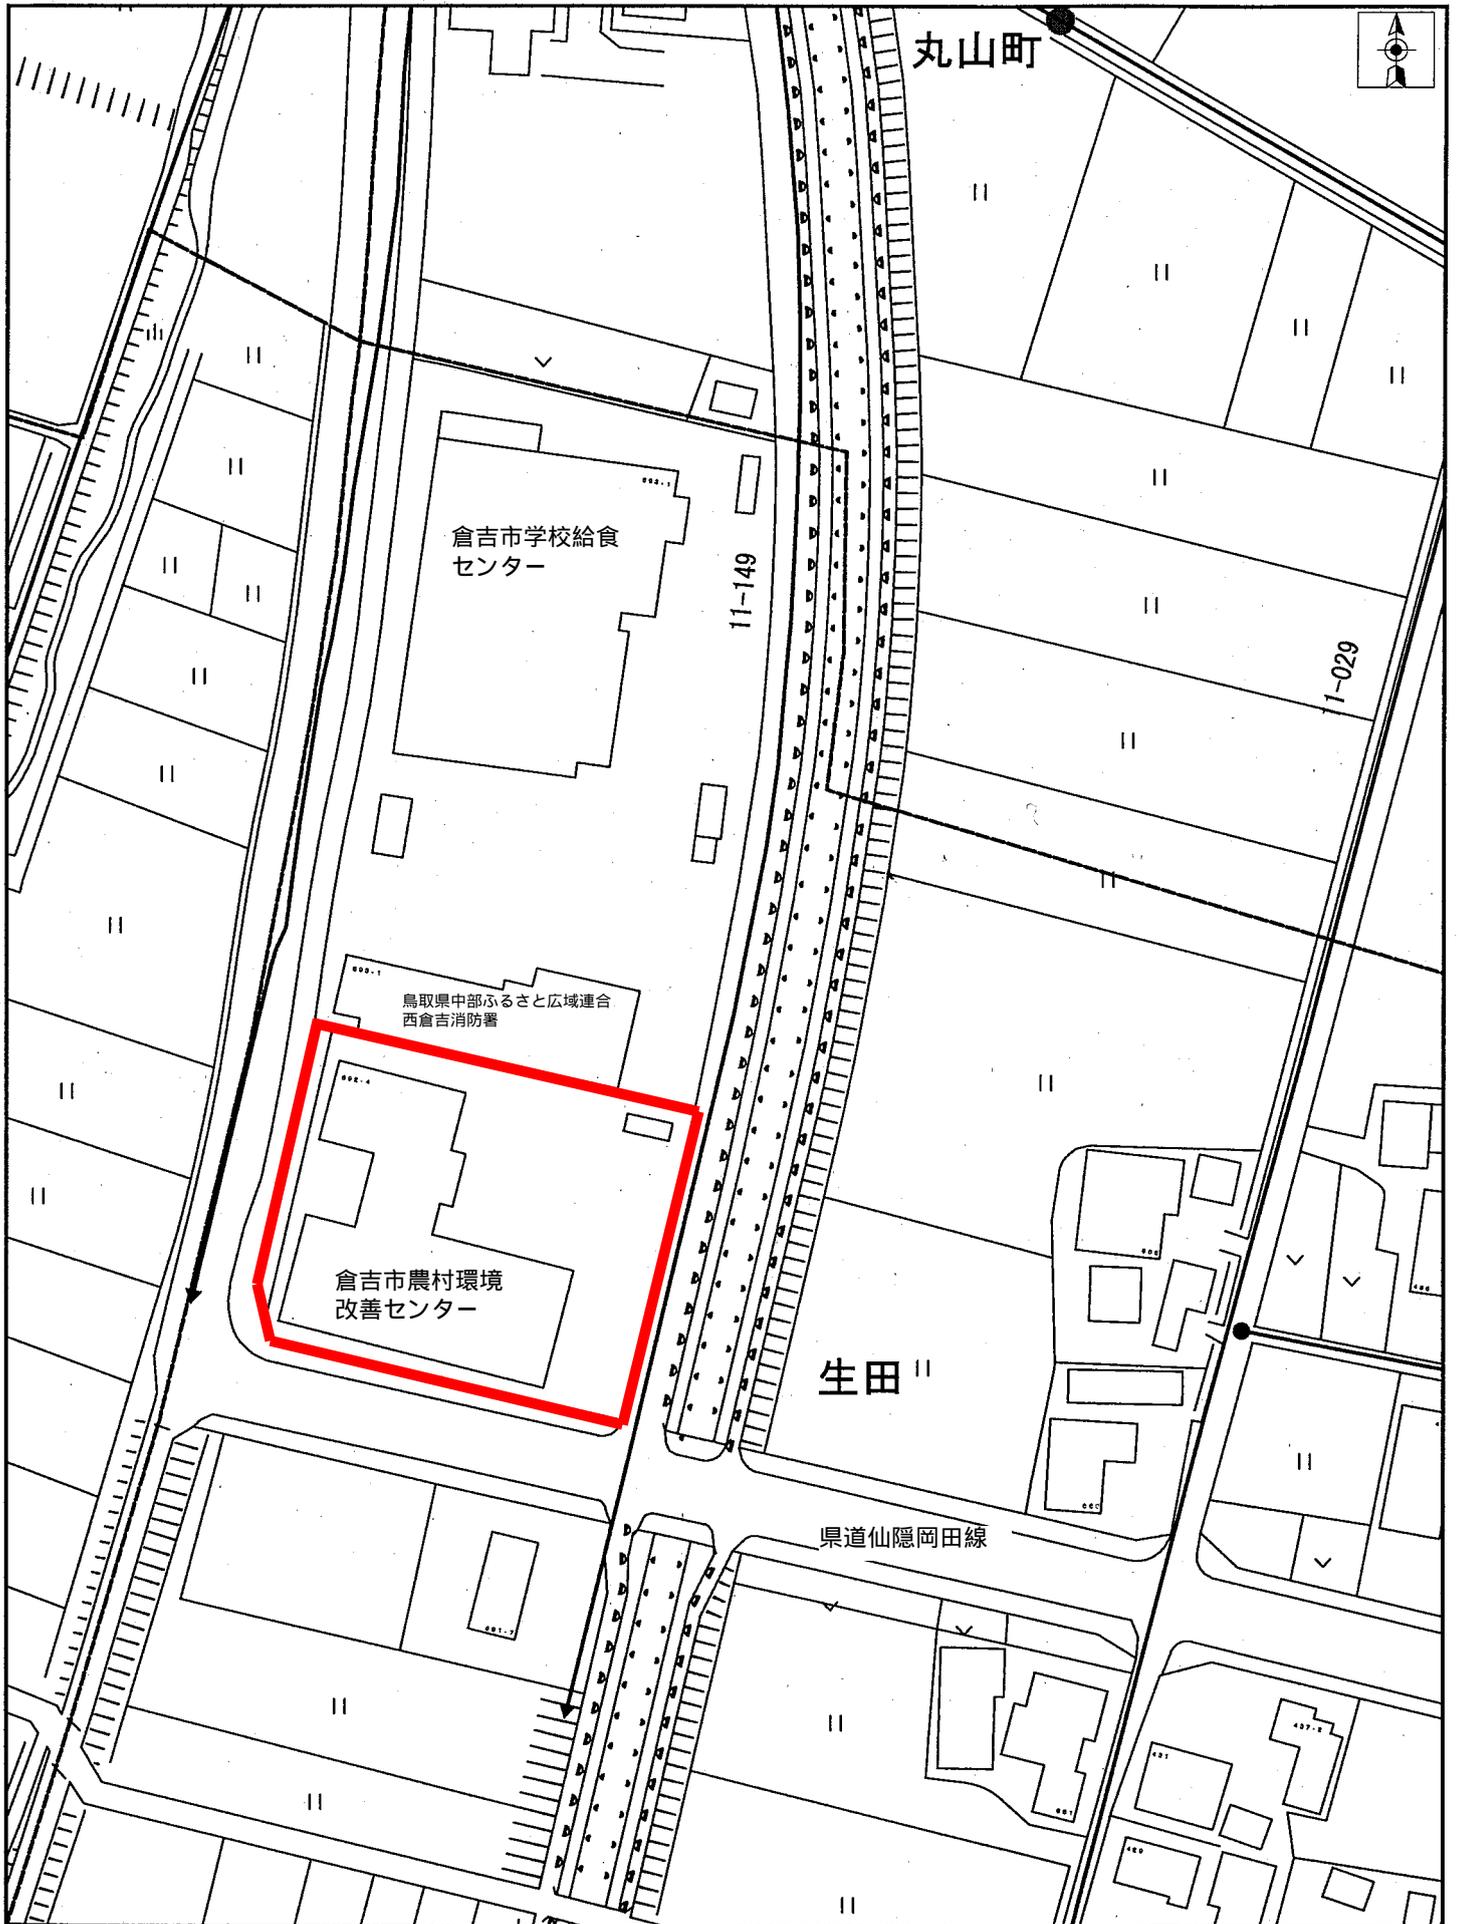

1/1200

30m

