


倉吉市営温水プール

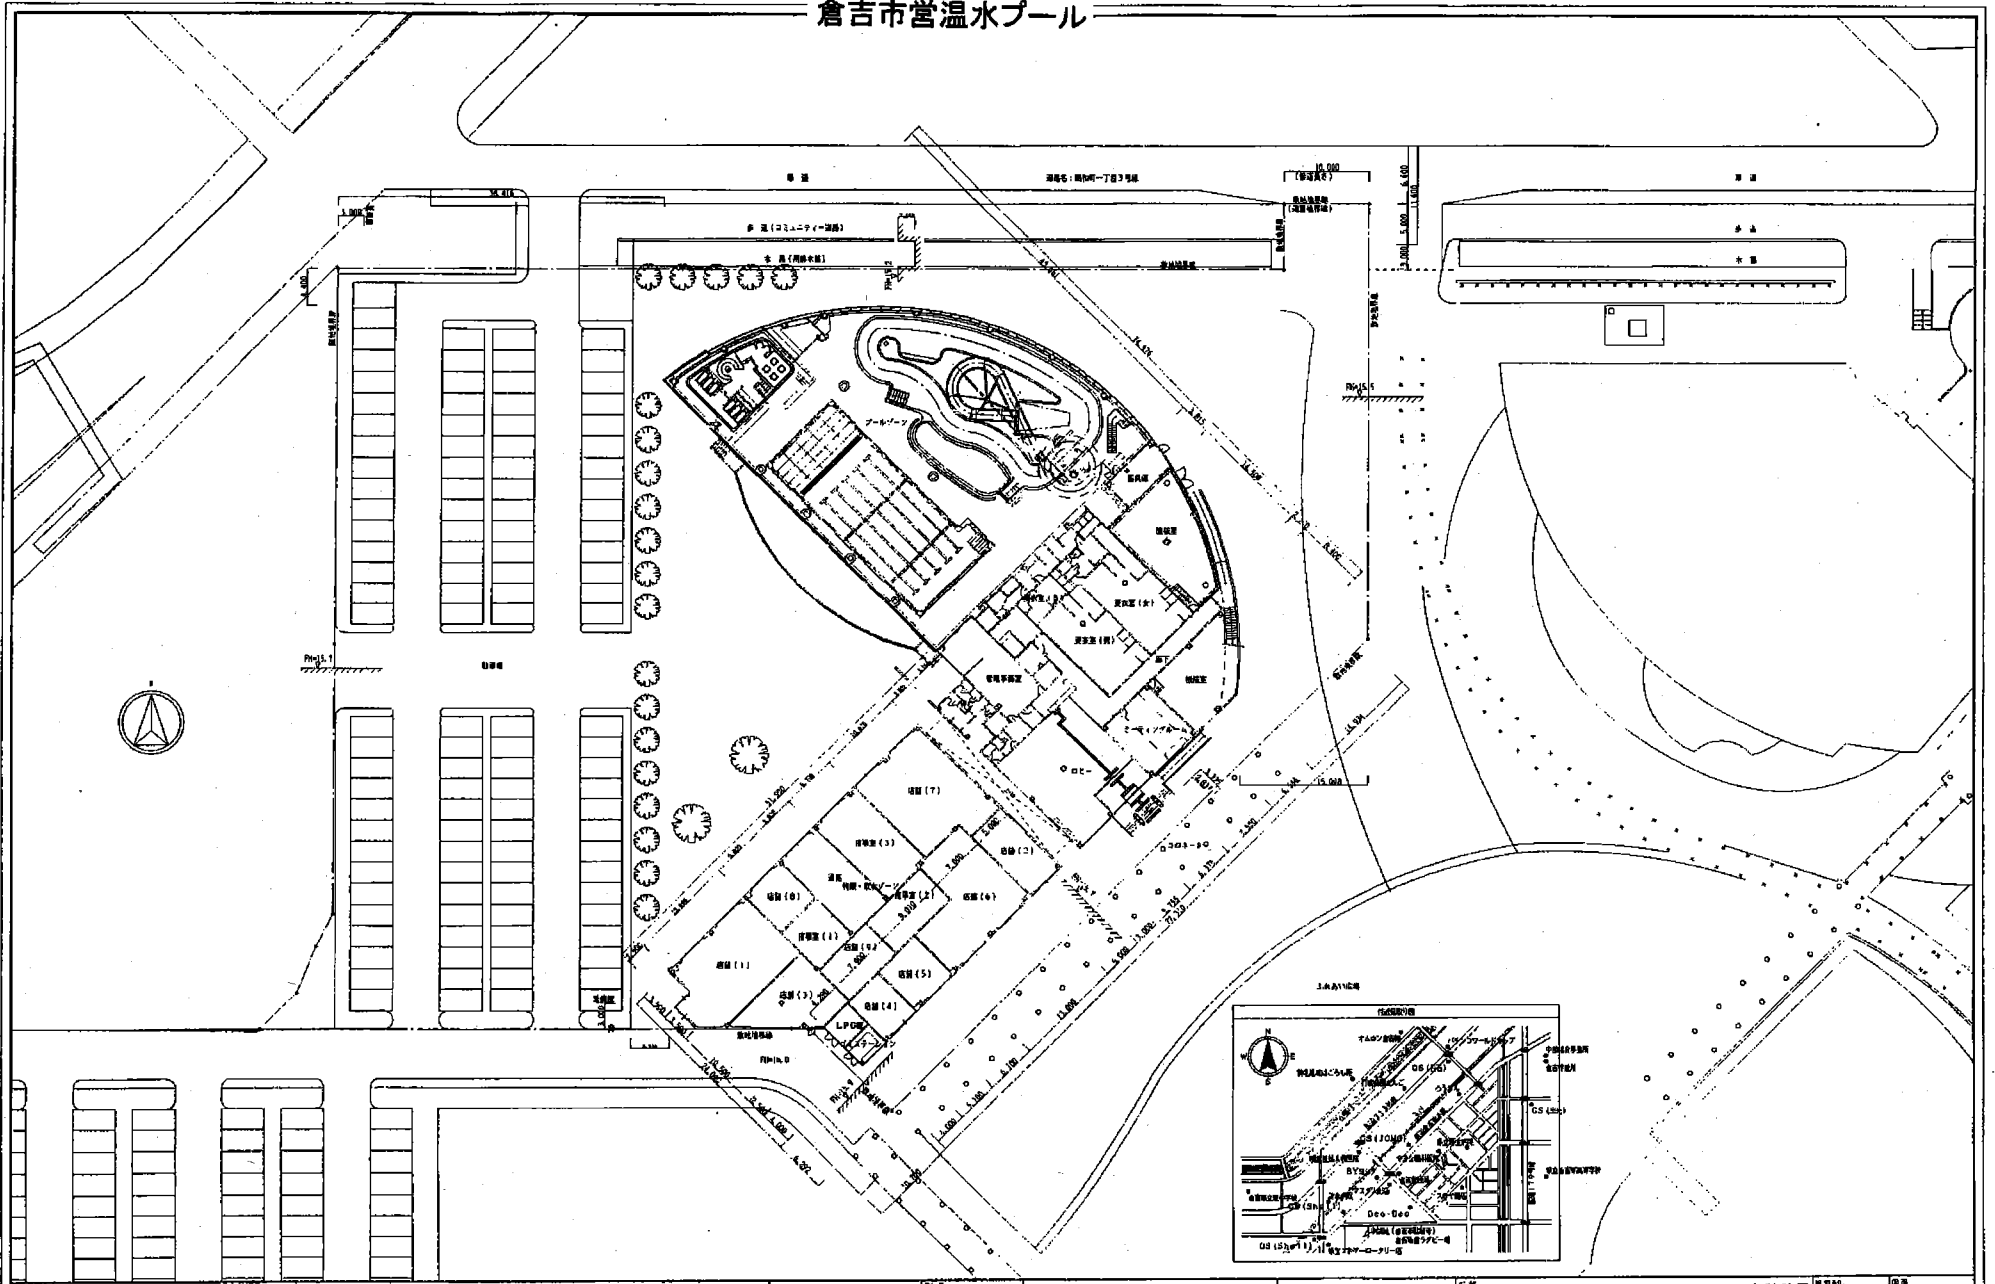


(注) 子供プールは廃止し、全体を遊泳プールとしています。
 遊泳プールは、25m×5コースです。


図号	13-5
縮尺	1/1000
作成	〇〇〇
校閲	〇〇〇
承認	〇〇〇

五條 アミューズメント施設建設(建築主体)完成図 工事設計図 配置図・案内図・1階平面図	1:1300 3-148	図名 A2 B3 巻の内
---	-----------------	-----------------------


倉吉市営温水プール

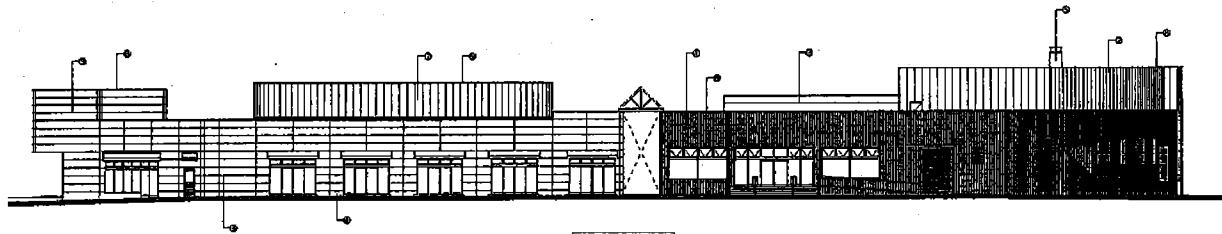


南側立面図

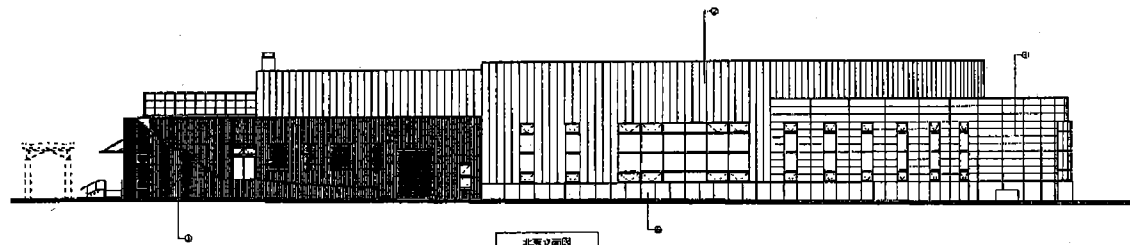

北側立面図

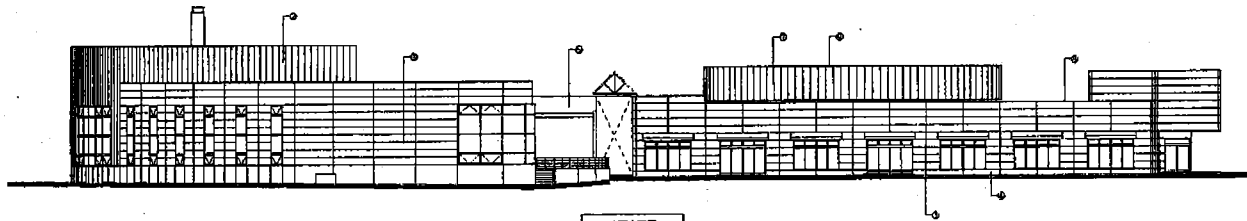


西側立面図

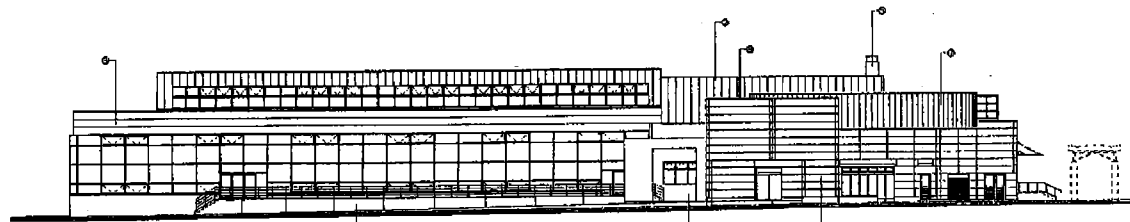

東側立面図

番号	仕上り
①	陶器製タイル(二丁割タイル張り)
②	木目調
③	アルミサッシ(樹脂サッシ付)

倉吉市営温水プール

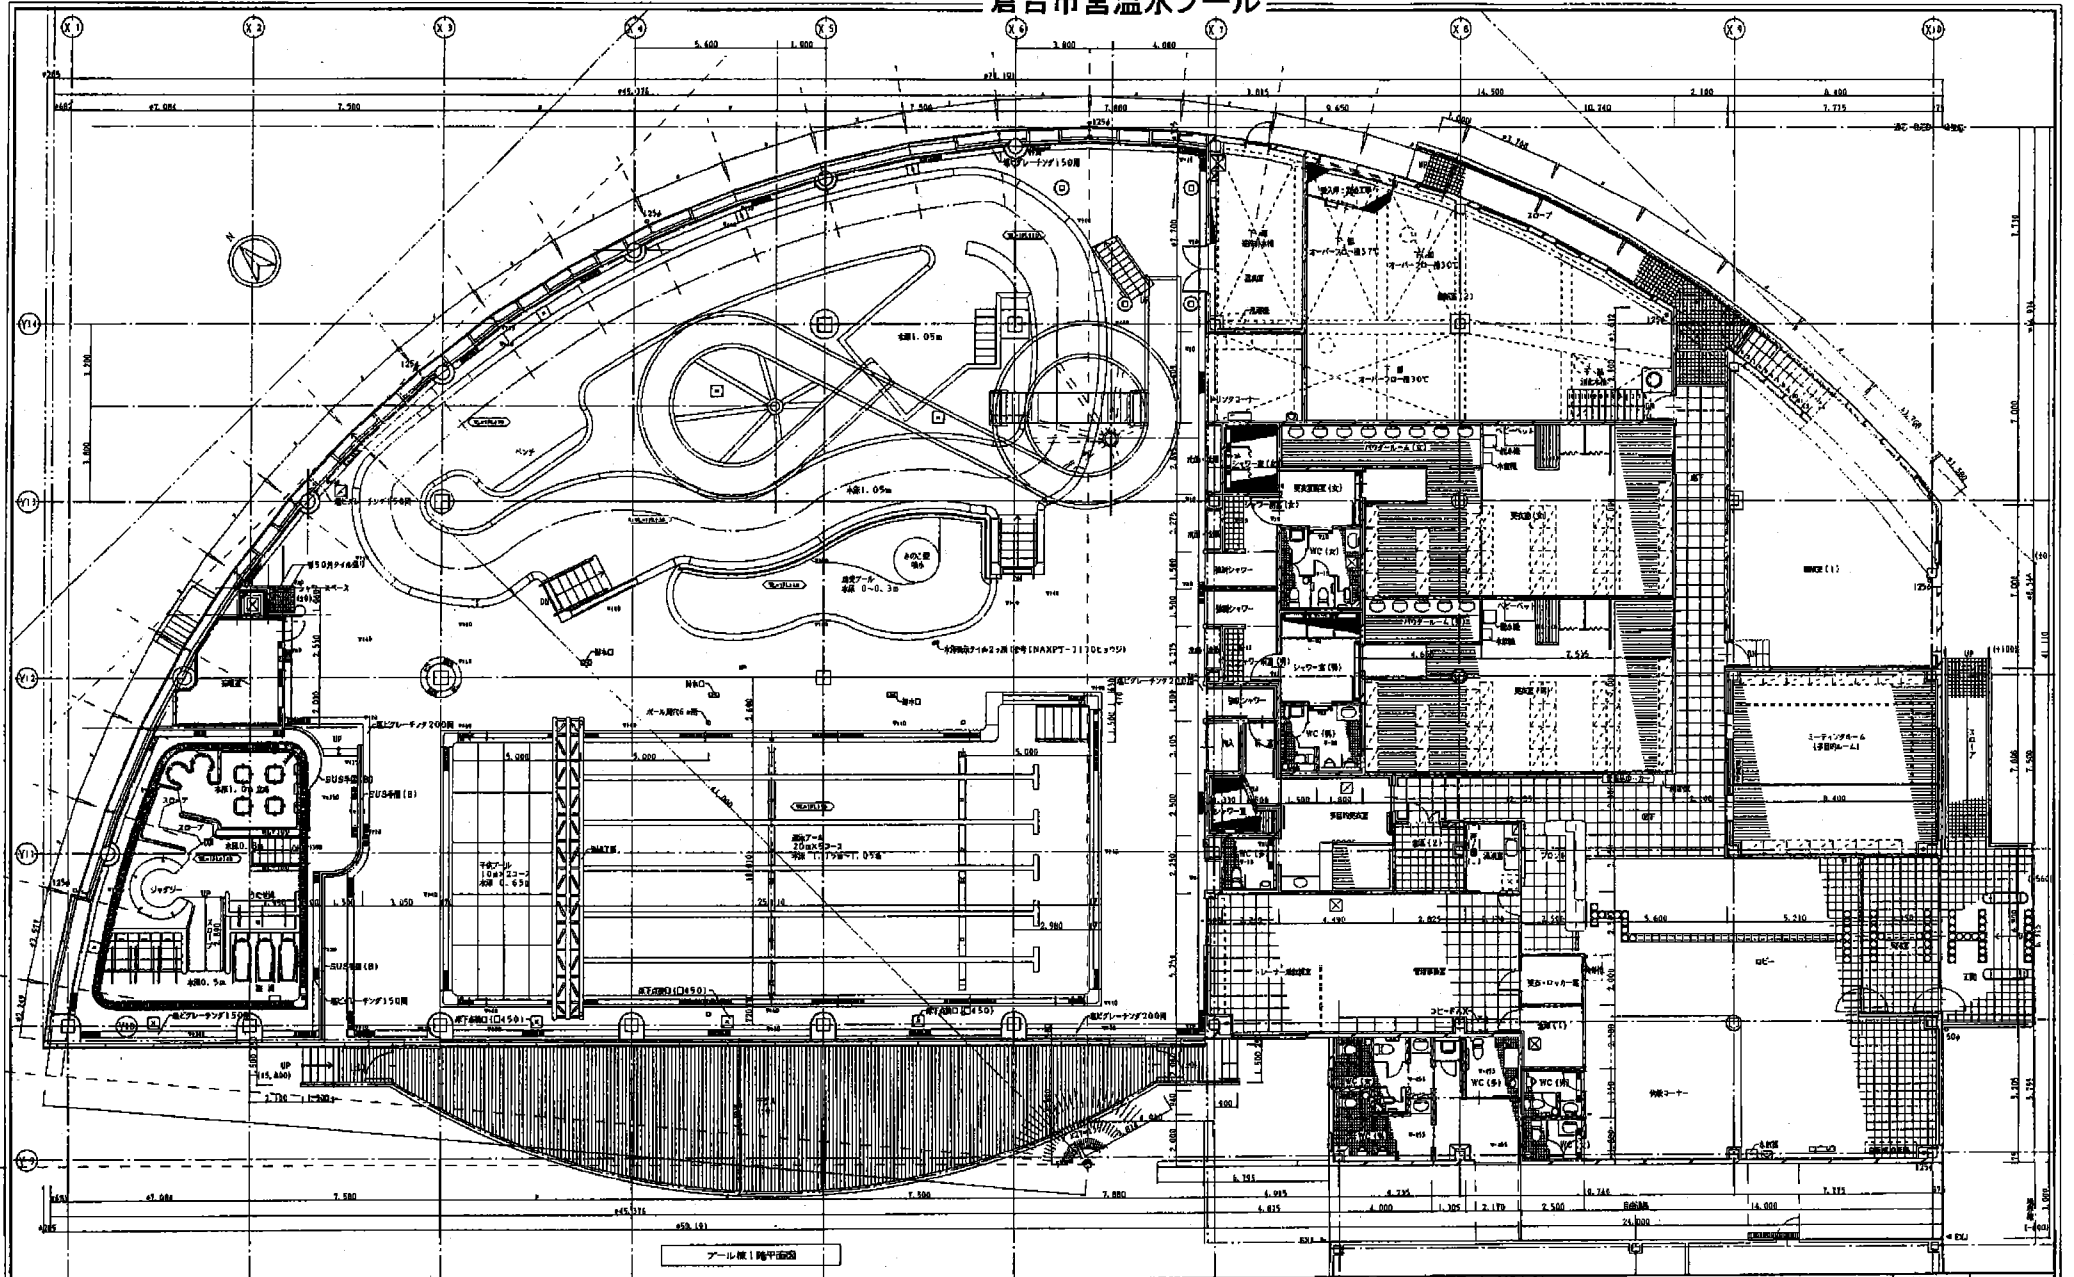

プール棟1階平面図



(注) 子供プールは廃止し、全体を遊泳プールとしています。
遊泳プールは、25m×5コースです。

図番	13-5
縮尺	1:100
作成	
承認	

※ アミューズメント施設建設(建築主体)完成図 工事設計図
プール棟1階平面図
A 1:100
2-FF0

図番 A5
2/2

倉吉市営温水プール

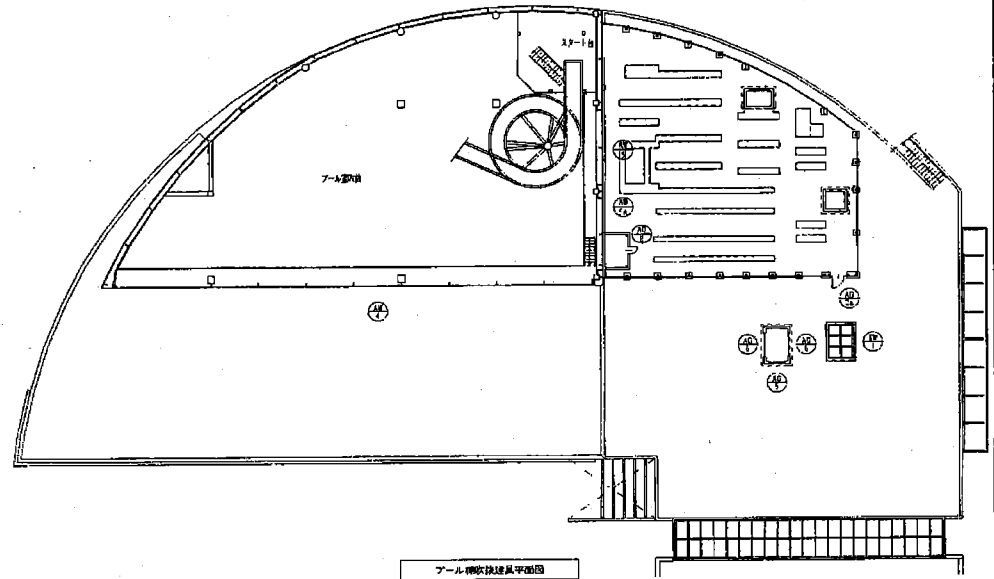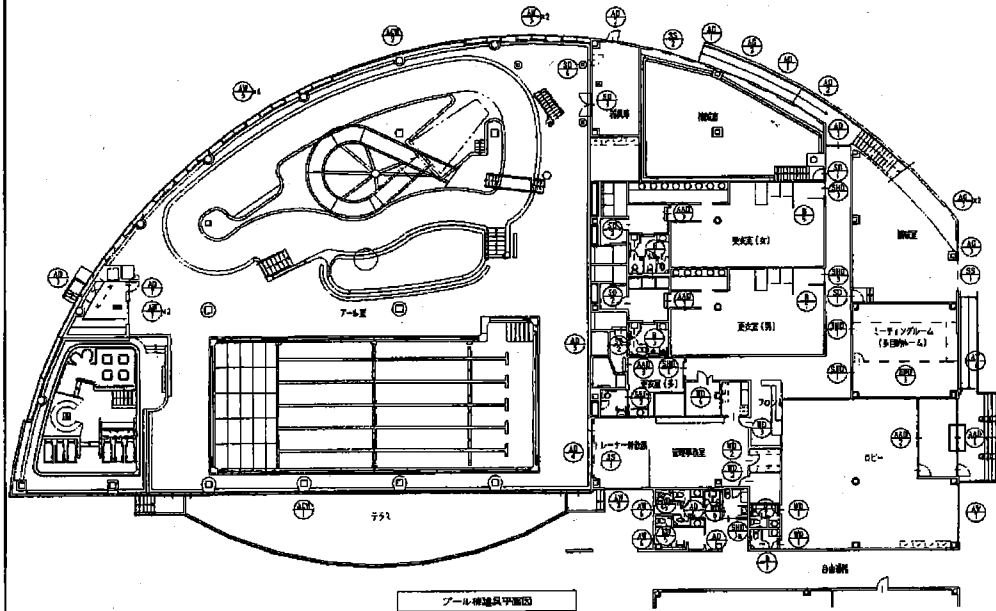

(注) 子供プールは廃止し、全体を遊泳プールとしています。
 遊泳プールは、25m×5コースです。

図名	プール棟吹抜け具平面図
図番	13. 5.
設計	
監修	
承認	

名称	アミュメント施設建設費(遊園地)完結図 工事設計図	図番	A20
図名	プール棟建具平面図	縮尺	1:200
設計		図番	53