


倉吉市営温水プール

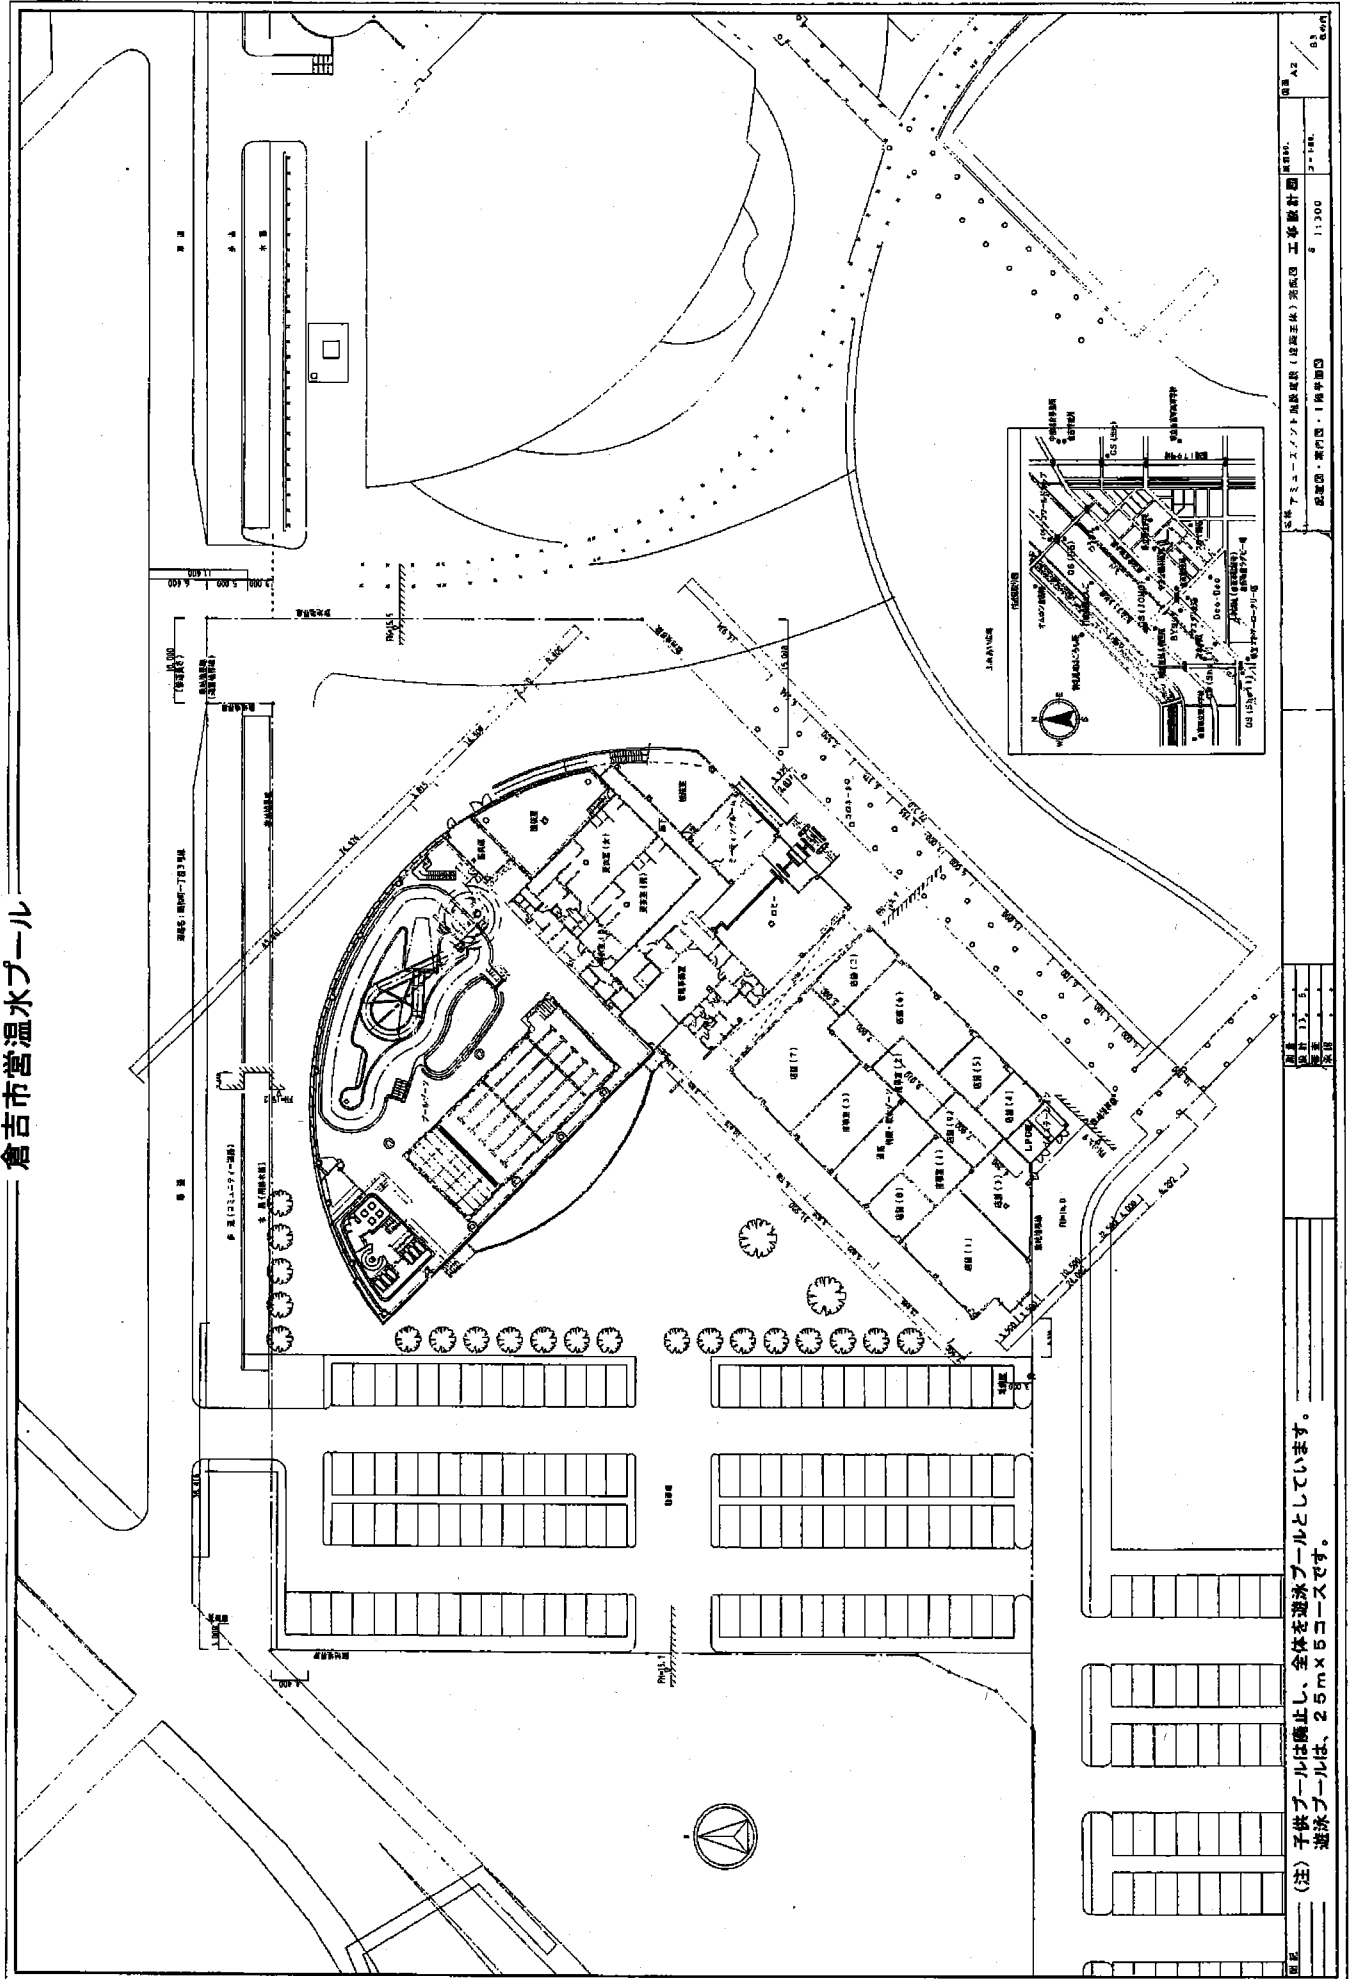


(注) 子供プールは休止し、全体を遊泳プールとしています。
遊泳プールは、25m x 5コースです。


図面	3	5

倉吉市営温水プール

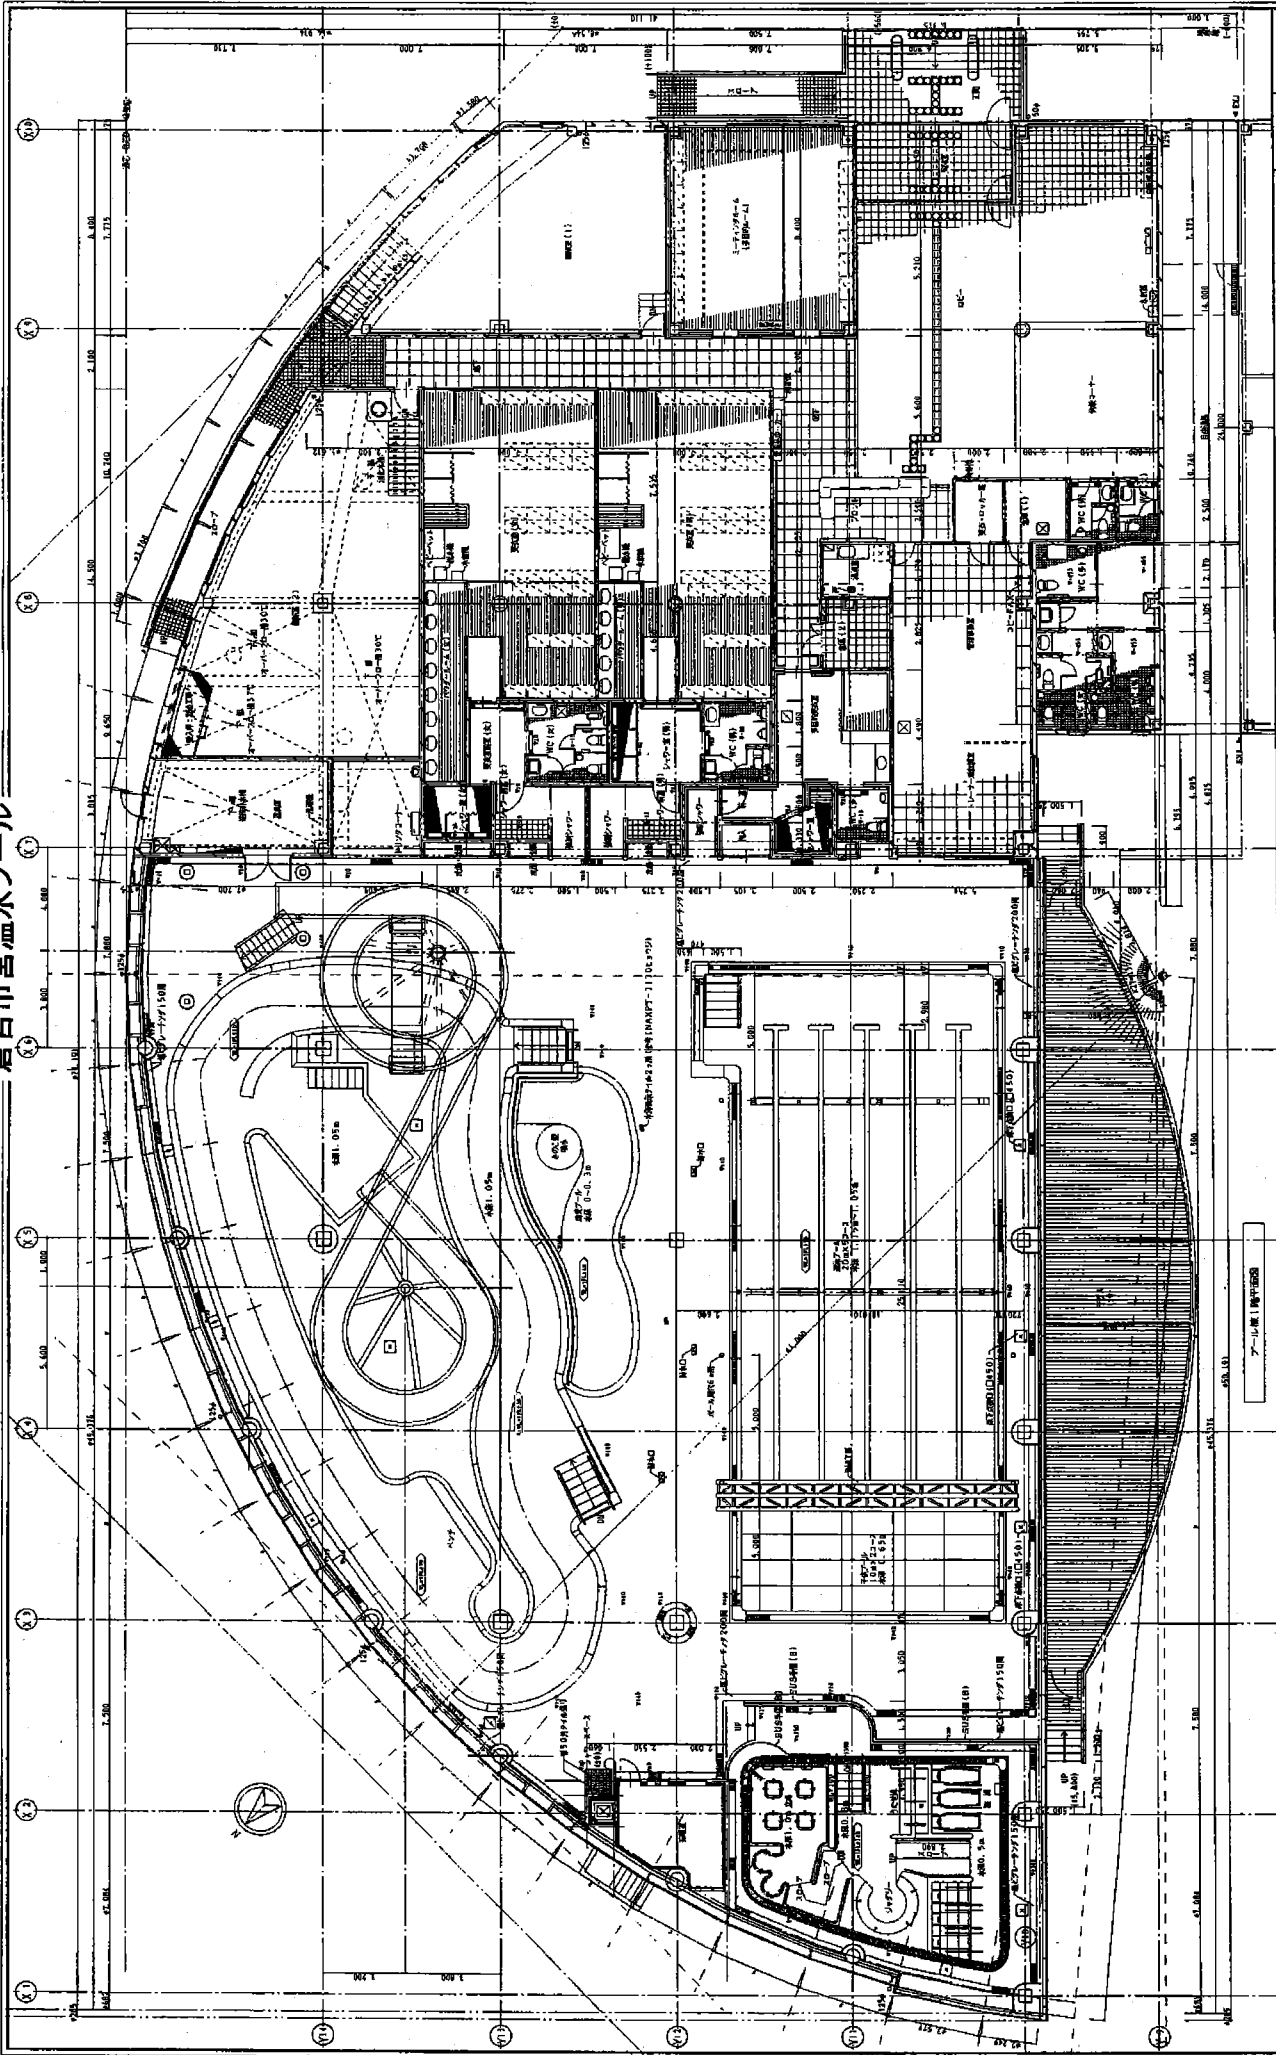


 遊泳プールは、25m x 5コースです。

